
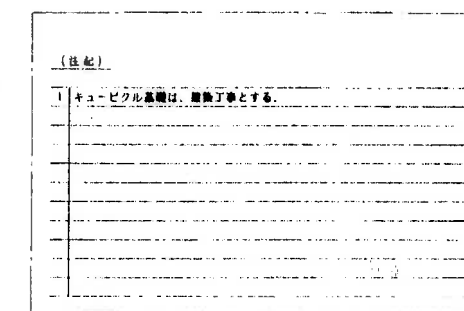


更新機器

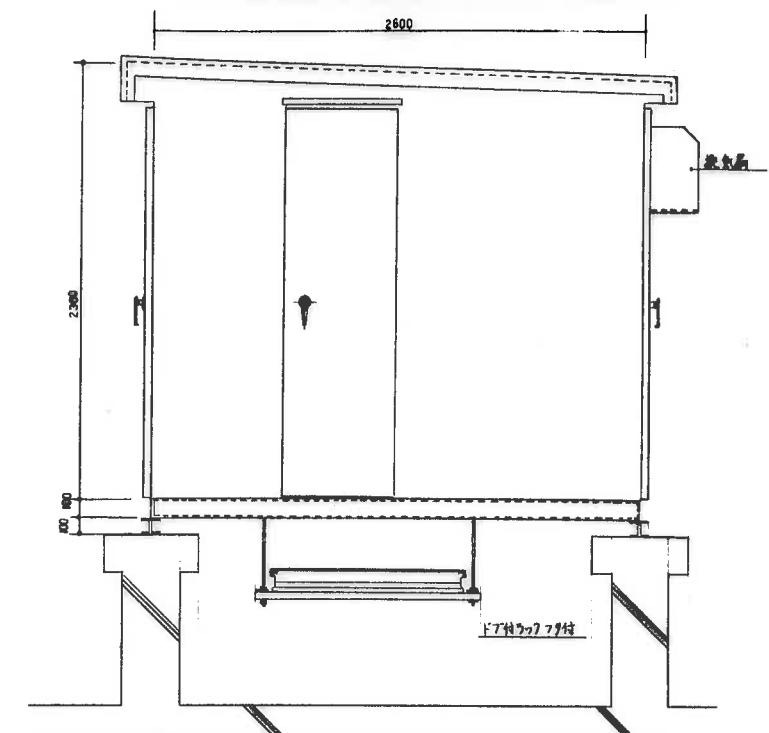

竣工図
平成 9 年 6 月 3 日

E		電気設備工事	100
04		屋外キュービクル参考姿図	101
		安井建築設計事務所	102