


Y6
Y4
Y13
Y12
Y11
Y10
Y9
Y8
Y7
Y6A
Y6
Y5
Y4A
Y4
Y3
Y2
Y1

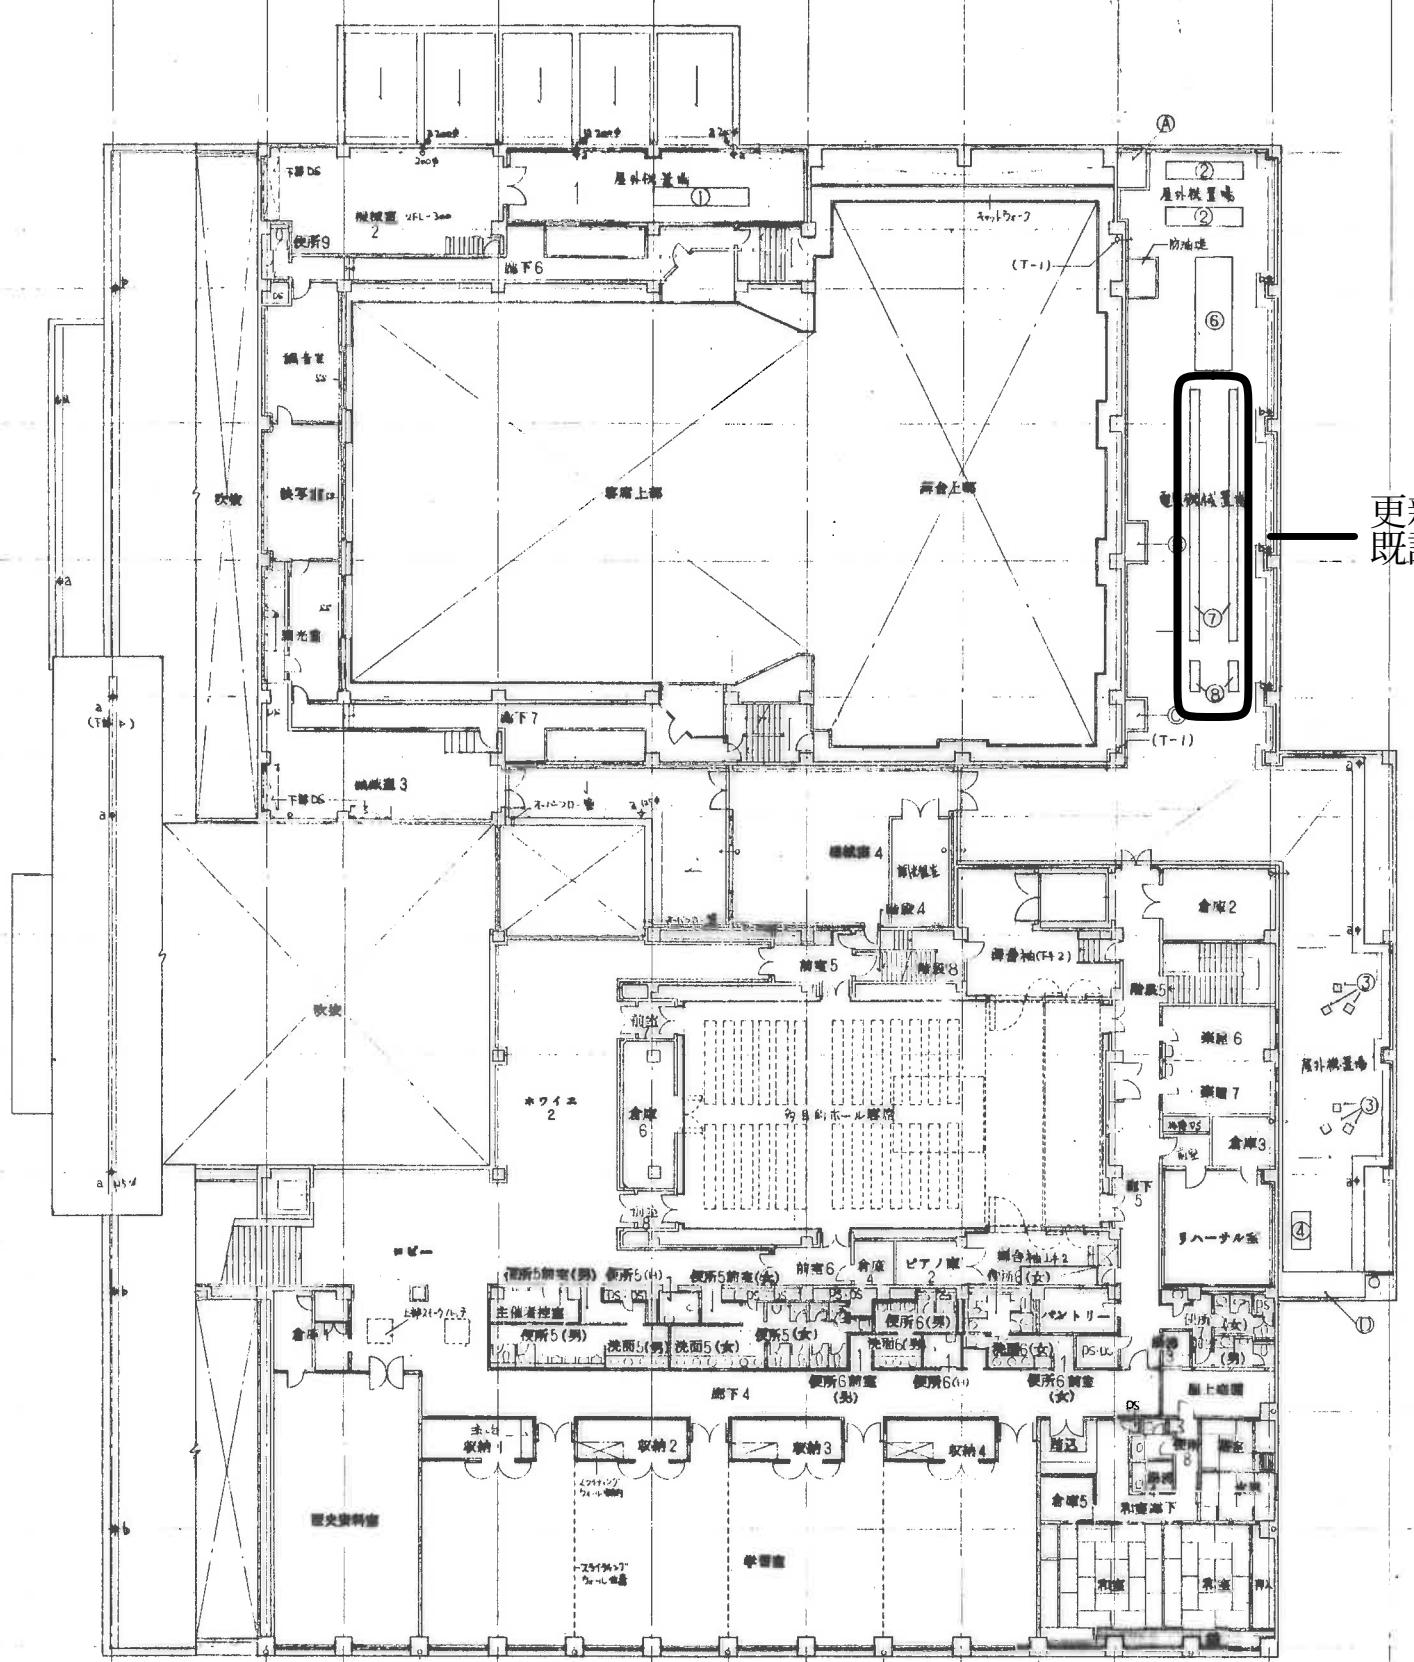

更新予定
既設高圧受電設備設置箇所

X1 8,100 X2 4,050 X3 8,100 X3A X4 X4A X5 60,750 X5A X6 X6A X7 X7A X8 8,100 X8A X9 6,300 X10

竣工図
平成 年 月 日

(仮称)飯嶋町生涯学習センター 建設工事			
A	建築工事		
03	2階平面図	1:200	
9	安井建設設計事務所		

O-97-C43