


大ホール断面図

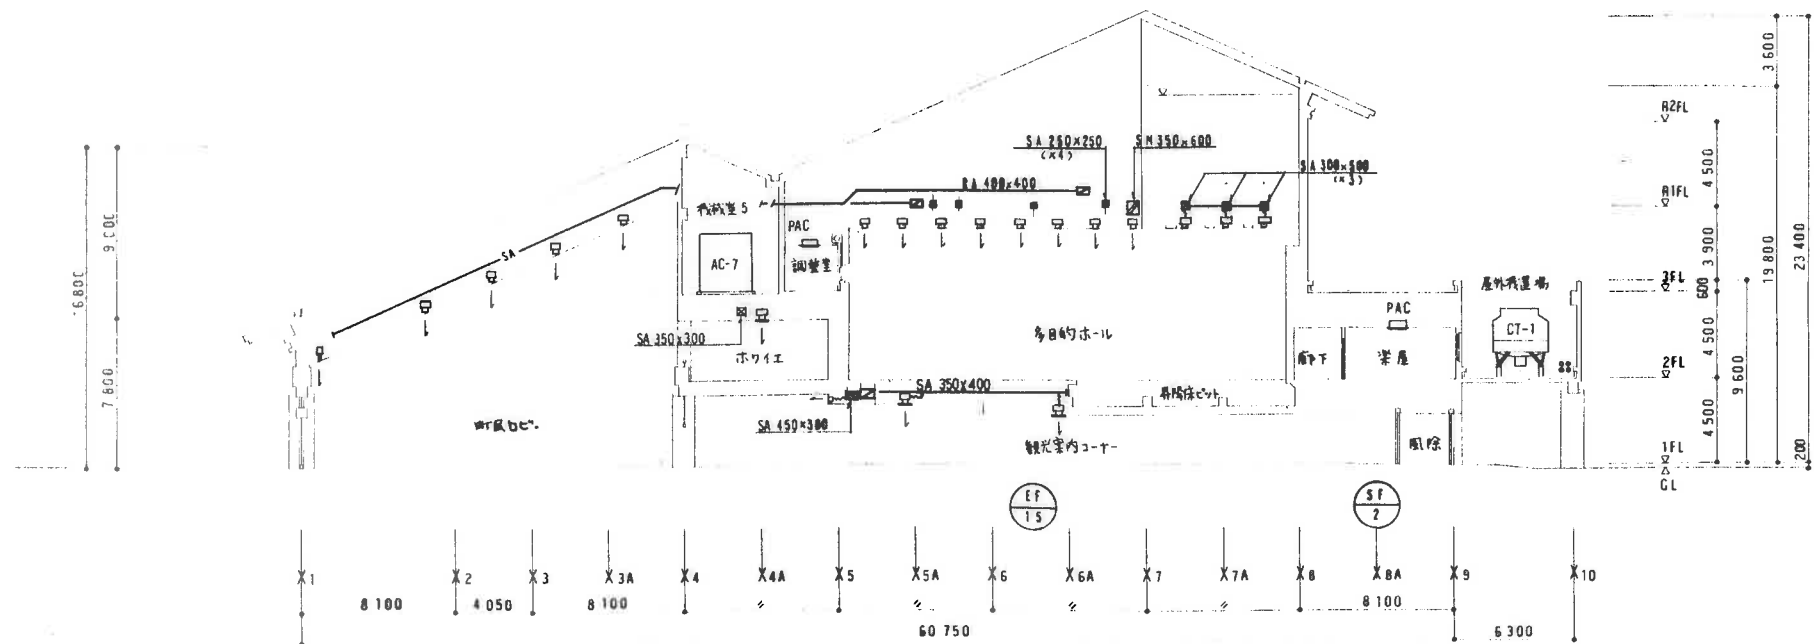

多目的ホール断面図

竣工図

平成 9 年 6 月 30 日

D
20

空調調和設備工事
断面図

安井建築設計事務所

0-97-043