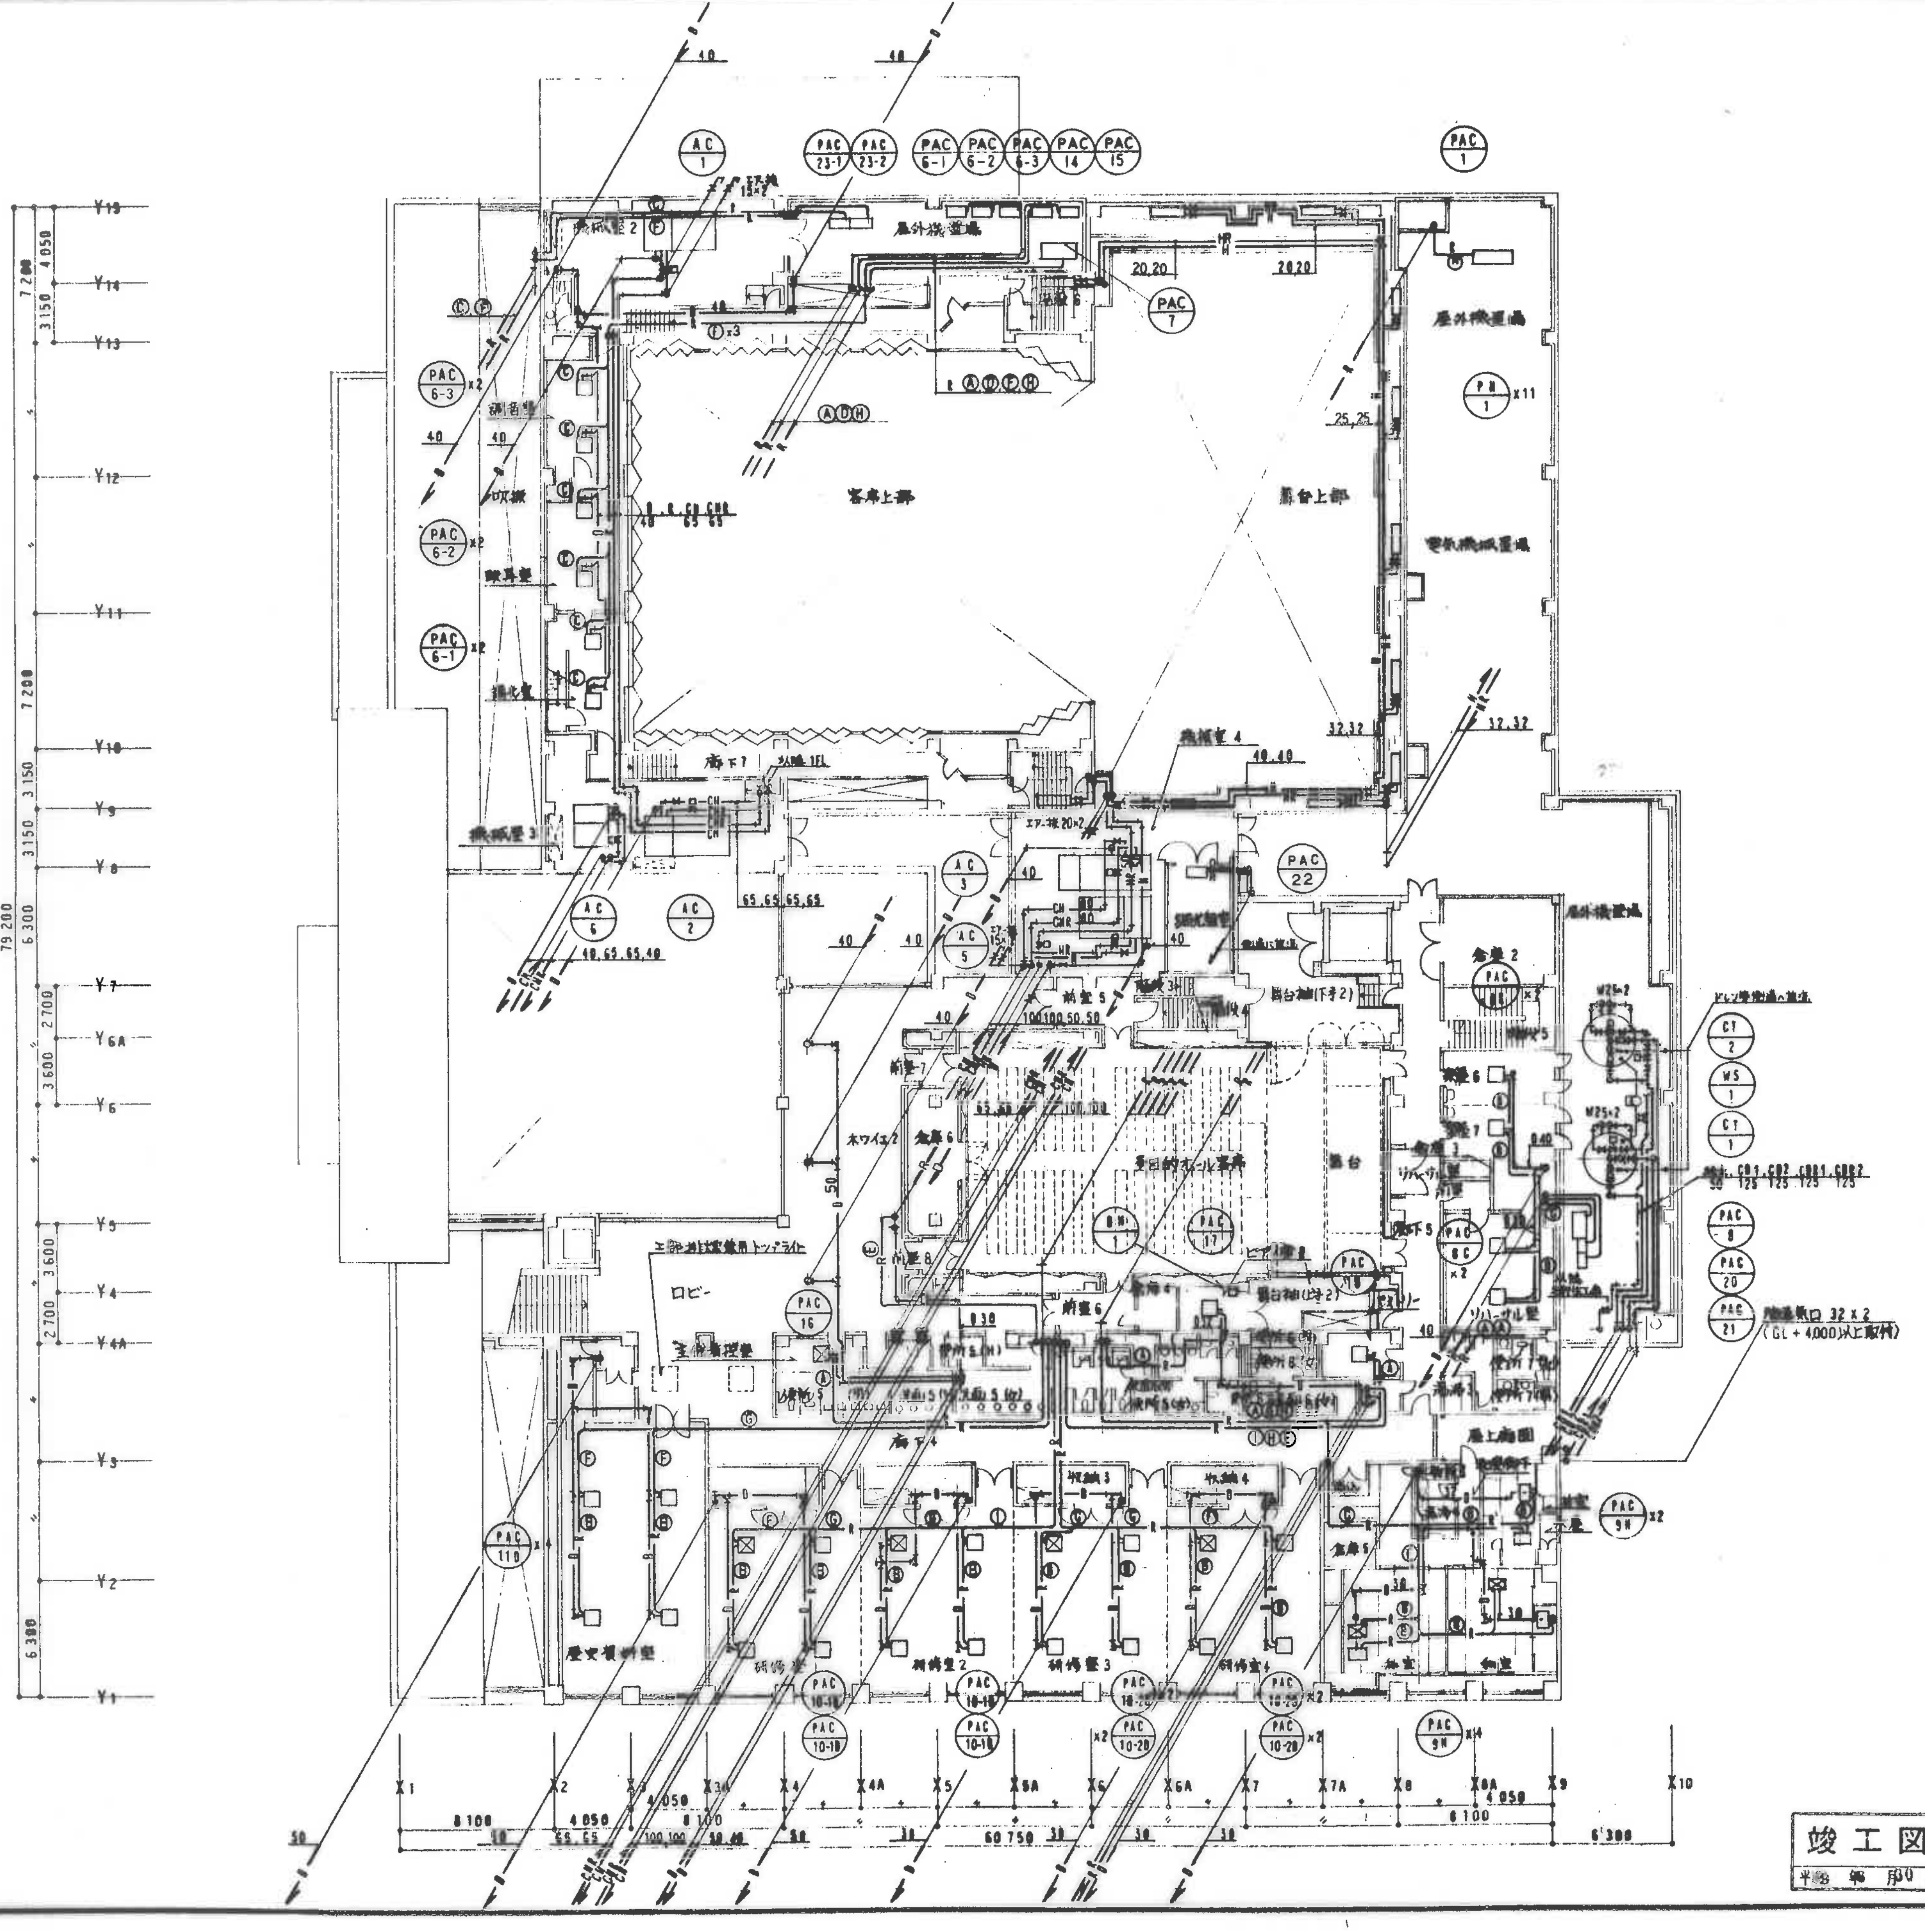
AC 1
PAC 23-1
PAC 23-2
PAC 6-1
PAC 6-2
PAC 6-3
PAC 14
PAC 15
PAC 1
PAC 7
PB 1
屋外機置場
客席上部
舞台上部
機械室 4
PAC 6-3
PAC 6-2
PAC 6-1
機械室 3
廊下7
AC 6
AC 2
AC 3
AC 5
PAC 22
CT 2
WS 1
CT 1
PAC 8
PAC 20
PAC 21
PAC 16
PAC 17
ロビー
廊下4
研修室1
研修室2
研修室3
研修室4
歴史資料室
PAC 110
PAC 10-1B
PAC 10-2B
PAC 9H
79,200
7,200
6,300
8,100
Y1
Y2
Y3
Y4
Y4A
Y5
Y6
Y6A
Y7
Y8
Y9
Y10
Y11
Y12
Y13
Y14
Y15
X1
X2
X3
X3A
X4
X4A
X5
X5A
X6
X6A
X7
X7A
X8
X8A
X9
X10

竣工図
平成　年　月30日

(仮称)斑鳩町生涯学習センター建設工事

D	空気調和設備工事
9	2階配管図　1:200
	安井建築設計事務所

0-97-043