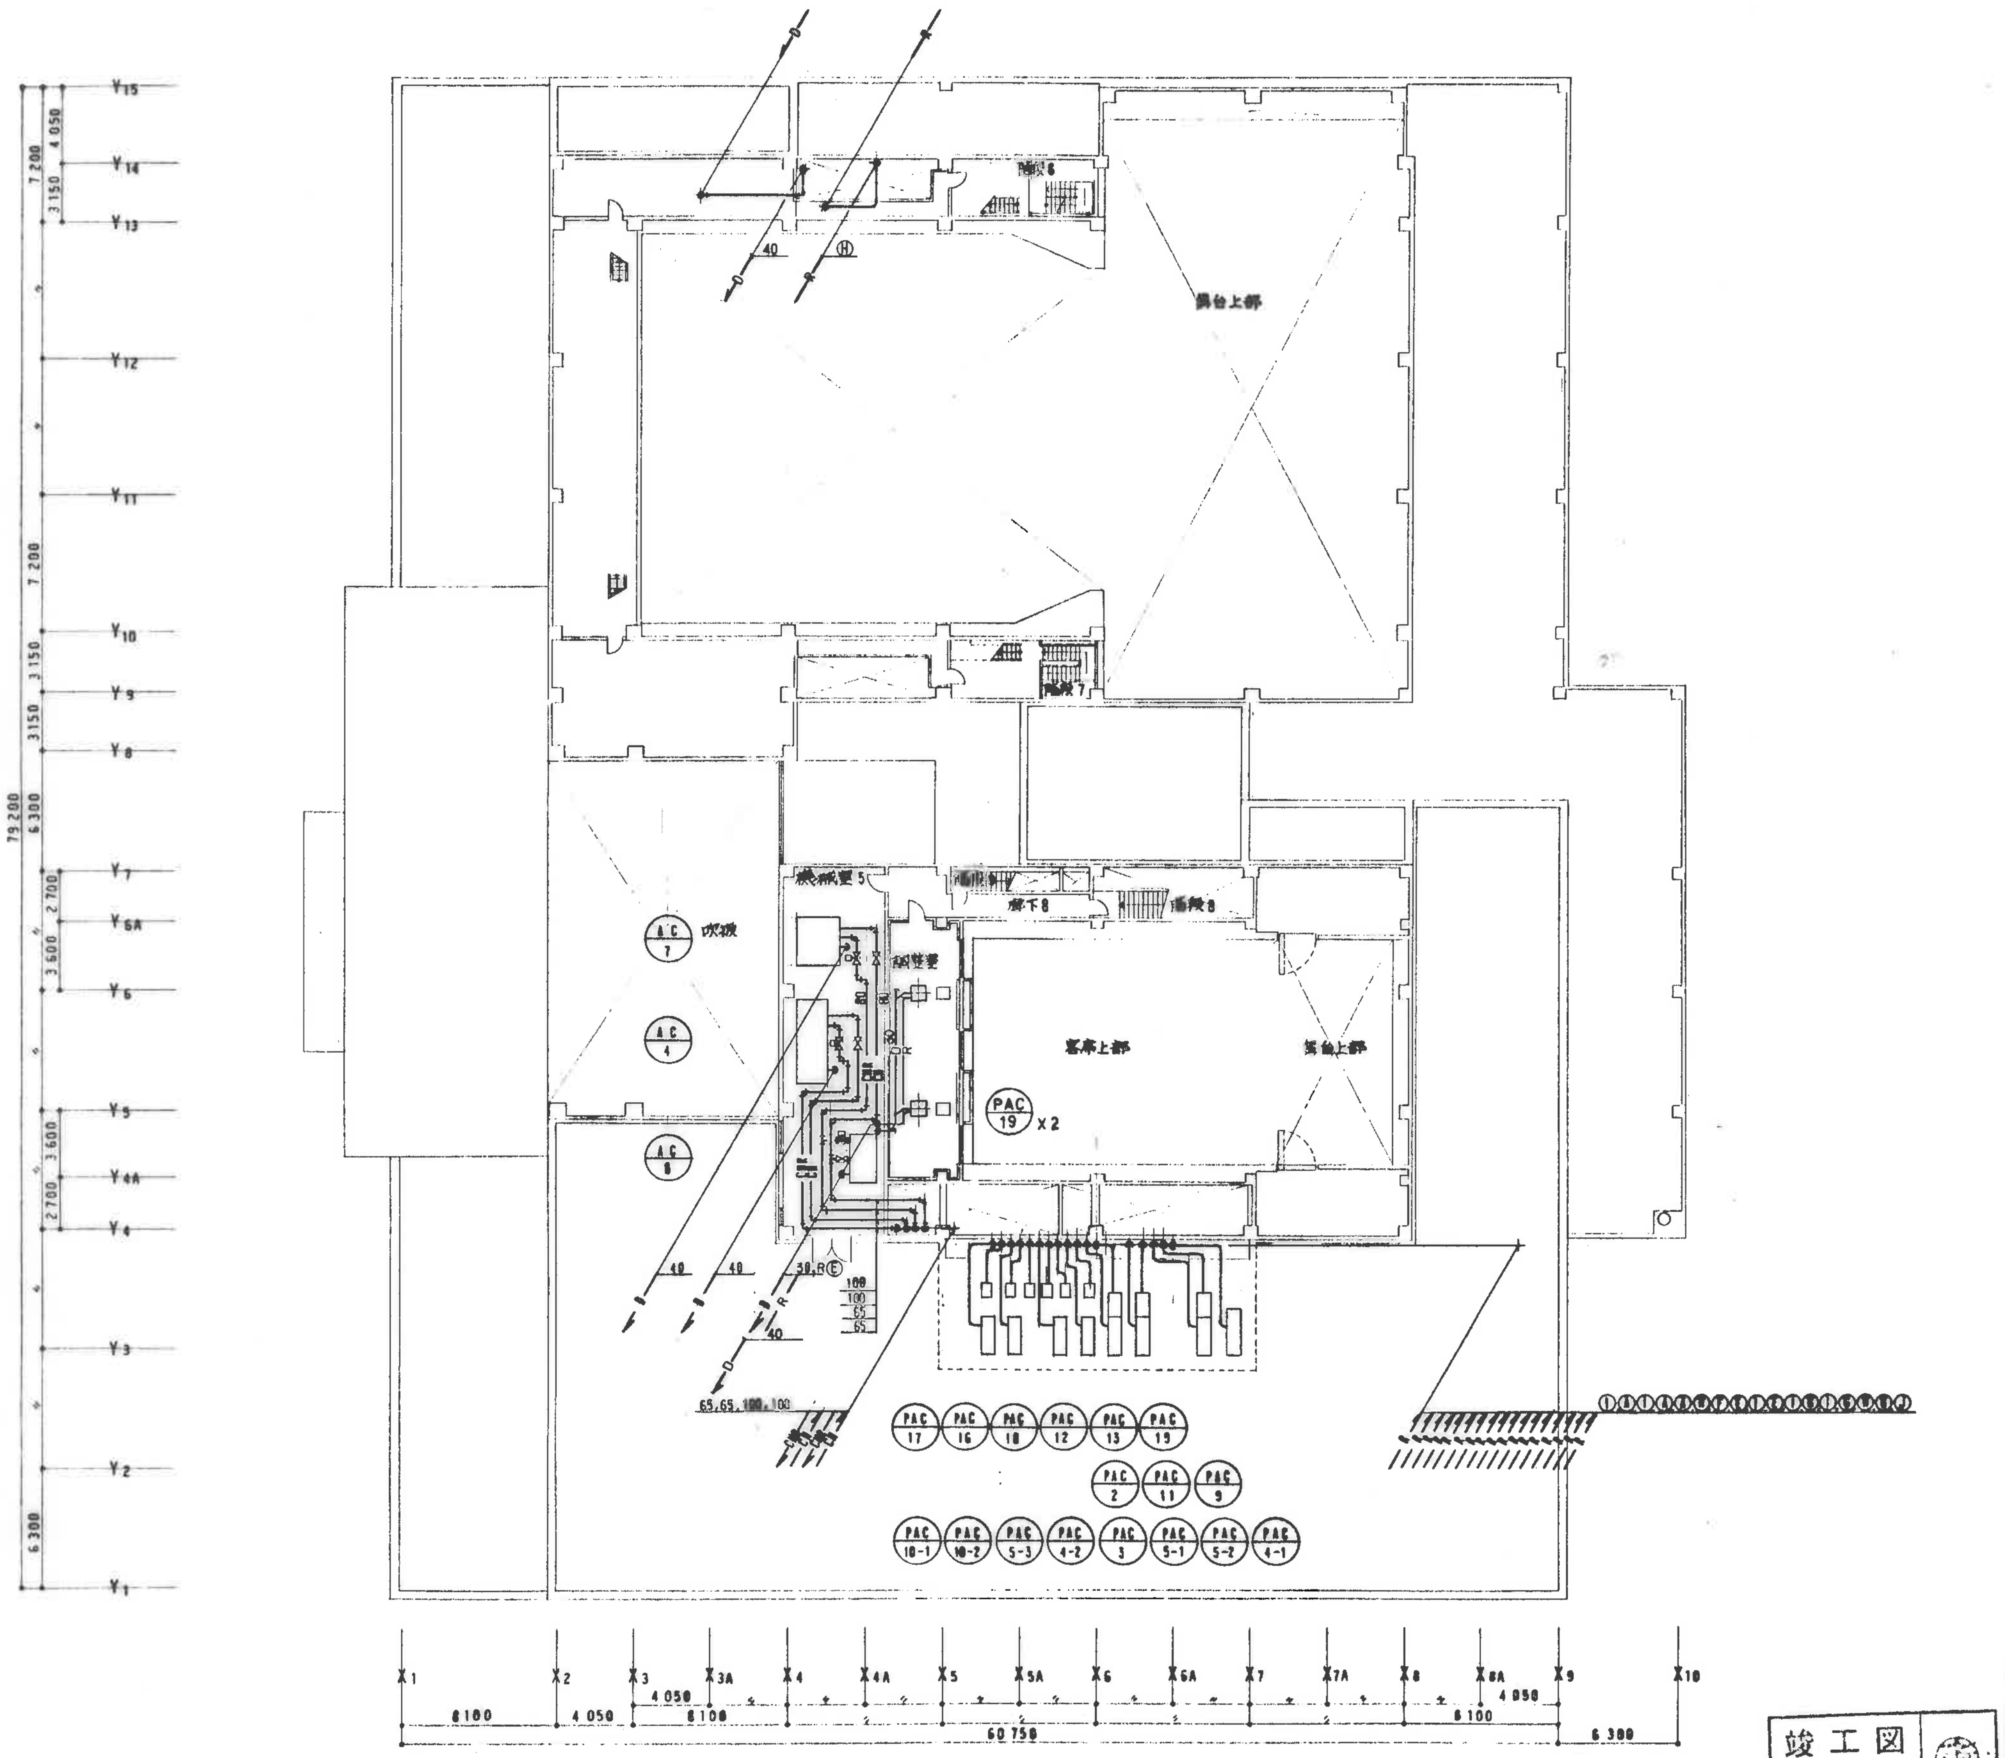
Y15
Y14
Y13
Y12
Y11
Y10
Y9
Y8
Y7
Y6A
Y6
Y5
Y4A
Y4
Y3
Y2
Y1
4 050
3 150
7 200
7 200
3 150
3 150
6 300
79 200
2 700
3 600
3 600
2 700
6 300
階段6
40
Ⓗ
舞台上部
階段7
機械室5
調整室
廊下8
階段8
吹抜
AC 7
AC 4
AC 6
客席上部
舞台上部
PAC 19 x 2
40
40
30,R Ⓔ
R
40
100
100
65
65
65,65,100,100
PAC 17
PAC 16
PAC 18
PAC 12
PAC 13
PAC 19
PAC 2
PAC 11
PAC 9
PAC 10-1
PAC 10-2
PAC 5-3
PAC 4-2
PAC 3
PAC 5-1
PAC 5-2
PAC 4-1
X1
X2
X3
X3A
X4
X4A
X5
X5A
X6
X6A
X7
X7A
X8
X8A
X9
X10
8 100
4 050
4 050
8 100
8 100
4 050
60 750
6 300

'95.5.19

(仮称)茎崎町生涯学習センター建設工事

D	空気調和設備工事
10	3階配管図 1:200
	安井建築設計事務所

竣工図

平成 年 月30日

0-97-043